


三面道路(東・南・西)に接する

# 1,850万円 (3.3㎡当たり33.02万円)

| 物件所在地 | 鹿児島市星ヶ峯一丁                           | 目3094番10  | 交道                                | 1 バス『第                                    | 第1公園前』バスイ         | 停まで約100m衍                      | 走歩約2分    |
|-------|-------------------------------------|-----------|-----------------------------------|---|-------------------|--------------------------------|----------|
| 土地面積  | 185.17㎡(56.01坪) ほか私道面               | た 無 土     | 地権利                               | 所有権 <b>地</b>                              | 目 宅均              | 都 市 計 画                        | 区域内      |
| 用途地域  | 第一種低層住居専用地域                         | 建ペい率 50%  | 容積率                               | 图 80%                                     |                   | 築基準法第22条指定地域、!<br>地適正化計画区域、居住誘 |          |
| 引渡条件  | なし <b>現 況</b>                       | 更地 接道状況   | 東側幅員約6.0<br>南側幅員約4.0<br>西側幅員約18.0 | m(こ約12.35m技<br>m(こ約14.93m技<br>Dm(こ約12.44m | まする<br>きする<br>接する | 引 渡 日                          | 相談       |
| 学 校 区 | [小学校] 星峯東小学校まで約<br>[中学校] 星峯中学校まで約14 | 320m徒歩約4分 |                                   |   |                   | 都市計画税)103                      | , 736円/年 |



- ・星ヶ峯第17公園まで約140m徒歩約2分
- ・錦城幼稚園まで約550m徒歩約7分
- ・セブンイレブン鹿児島星ヶ峯店まで約980m徒歩約13分
- ・南日本銀行星ヶ峯支店まで約1200m徒歩約15分
- ・タイヨー星ヶ峯店まで約1300m徒歩約17分
- ・鹿児島星ヶ峯郵便局まで約1300m徒歩約17分
- ・鹿児島銀行星ヶ峯支店まで約1390m徒歩約18分

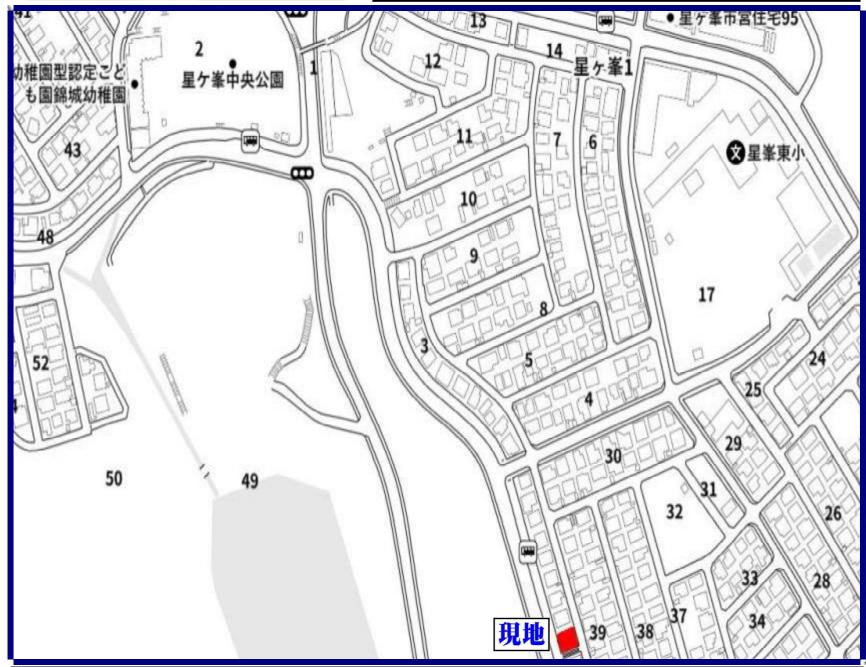

九州不動産公正取引協議会加盟 鹿児島県宅地建物取引業協会会員

鹿児島県知事(9)3593号




[取引形態:一般媒介]

TEL 225-2957

FAX 099(227)3757 E-mail orikawa@maruken.name



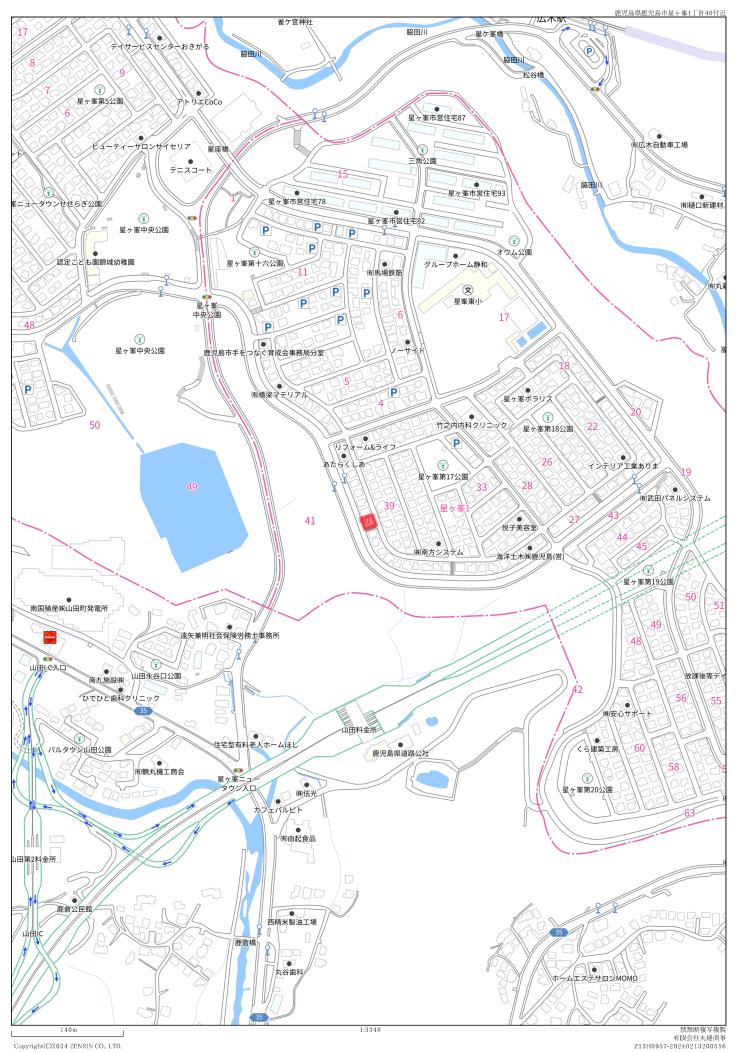






ID: 03047183







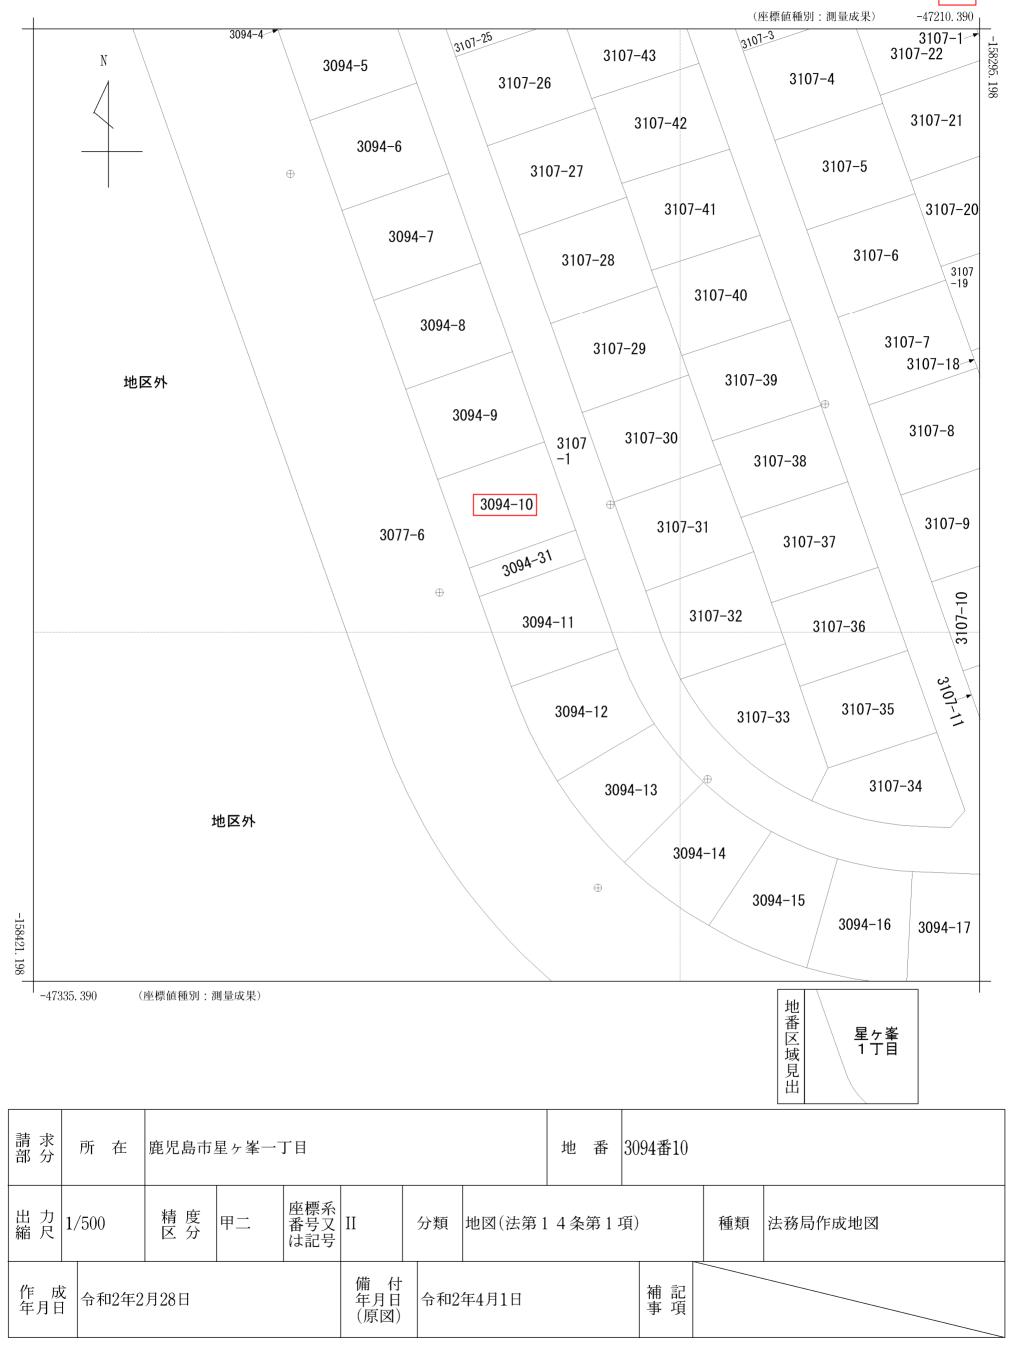

### 謄本:土地

| 表題部          | (土地の表示) | _   | 調製  | 平成 1 4 年 | <b>平7月15日</b>        | 不動産番号                | 3 4 0 0 0 0 5 2 8 2 8 2 5 |
|--------------|---------|-----|-----|----------|----------------------|----------------------|---------------------------|
| 地図番号 W8-45-2 |         |     |     |          |                      |                      |                           |
| 所 在 鹿児島市     | 星ヶ峯一丁目  |     | 余 白 |          |                      |                      |                           |
| ① 地 番        | ②地 目    | 3   | 地   | 積        | m²                   | 原因及びそ                | その日付〔登記の日付〕               |
| 3094番10      | 宅地      |     |     |          | 8 5 : 1 7<br>56. 01坪 | 3094番から5<br>〔平成1年10月 | 分筆<br>月 3 0 日〕            |
| 余 白          | 余 白     | 余 白 |     | Ę        | : 00.01坪             | 管轄転属により登<br>平成14年7月] | 登記<br>[ 5 日               |
| 余 白          | 余 白     | 余 白 |     |          | :                    | 地図作成<br>〔令和2年3月2     | 2日〕                       |

地 番 3094-10

地 積 測 量 図

土地の所在

鹿児島市星ヶ峯一丁目



|         |                | 上           |                  |        |
|---------|----------------|-------------|------------------|--------|
| 地 番     | 3094-10        |             |                  |        |
| 測点      | Xn             | Yn          | (Xn+1 – Xn–1) Yn | 距離     |
| CZ14006 | -158349.856    | -47267. 900 | 316553, 126300   | 12. 35 |
| CZ14007 | 7 -158361.501  | -47263. 787 | 788596. 286095   | 14. 93 |
| CZ14008 | 3 -158366. 541 | -47277. 842 | -316619. 707874  | 12. 44 |
| CZ14009 | -158354, 804   | -47281, 993 | -788900, 053205  | 14. 93 |
|         |                | 倍 面 積       | -370. 348684     |        |
|         |                | 面積          | 185. 1743420     |        |
|         |                | 地 積         | 185. 17 m²       |        |

#### 使用した与点

| 涯 | ll h | 点 | 名 | 標  | 識  | Χ   | 座    | 標      | Υ  | 座     | 標     | 備     | 考     |
|---|------|---|---|----|----|-----|------|--------|----|-------|-------|-------|-------|
|   | 585  | 5 |   | 金原 | 롴鋲 | -15 | 8358 | 3. 151 | -4 | 17259 | . 195 | 法務局地区 | 作成基準点 |
|   | 595  | 5 |   | 金原 | 롴鋲 | -15 | 8369 | 752    | -4 | 17281 | . 757 | 法務局地区 | 作成基準点 |

3094-9 CZ14009 3107-1 585 ⊕ CZ14007 CZ14008 3094-31

| 境界標等名称         | 測点頭文字 |
|----------------|-------|
| 金属鋲(2cm未満)     | В     |
| 金属鋲            | вм    |
| コンクリート杭        | С     |
| プラスチック杭(5cm未満) | Ρ     |
| プラスチック杭        | PΜ    |
| 金属プレート         | L     |
| 標識なし           | Z     |
|                |       |

※ Z は既設境界標を示す。

作業機関 公益社団法人 鹿児島県公共嘱託登記土地家屋調査士協会

世界測地系 座標系II系 測量年月日 令和元年9月29日

計画機関

鹿児島地方法務局 (登記所備付地図作成作業) 縮尺

250

#### 謄本:道路(東側)

| 表 題 部     | (土地の表示)                        | 調      | 製 平成14年 | F7月15日 | 日 不動産番号 3400005282894                                 |
|-----------|--------------------------------|--------|---------|--------|---|
|           | 5 - 2 W 8 - 4<br>Z 8 - 4 1 - 1 | 4 筆界特定 | 余 白     |        |   |
| 所 在 鹿児島市場 | 星ヶ峯一丁目                         |        |         |        | 余白  |
| ① 地 番     | ②地 目                           | ③ 地    | 積       | m²     | 原因及びその日付〔登記の日付〕                                       |
| 3107番     | 畑                              |        | 4 (     | 00:    | 余 白   |
| 余白        | <u>宅地</u>                      |        | 4 (     | 00:00  | ②③昭和63年3月28日地目変更<br>〔昭和63年9月10日〕                      |
| 余白        | 余 白                            |        | 183     | 30:00  | ③3108番、3109番、3110番、31<br>11番6を合筆<br>[昭和63年9月10日]      |
| 余 白       | 余 白                            |        | 1069    | 96:28  | ③錯誤<br>〔昭和63年9月10日〕                                   |
| 3107番1    | 公衆用道路                          |        | 285     | 5 6 :  | ②昭和63年3月28日一部地目変更<br>①③3107番1ないし44に分筆<br>[昭和63年9月10日] |
| 余白        | 余 白                            | 余 白    |         | :      | 管轄転属により登記<br>平成14年7月15日                               |
| 余白        | 余 白                            |        | 2 8 4   | 16:    | ③錯誤、地図作成<br>〔令和 2 年 3 月 2 日〕                          |

| 権利   | 部 (甲区) (所有 | 権に関する事              | 項)   |
|------|------------|---------------------|--|
| 順位番号 | 登記の目的      | 受付年月日·受付番号          | 権利者その他の事項  |
| 1    | 所有権移転      | 平成5年3月26日<br>第3988号 | 原因 平成5年3月24日地方自治法第302<br>条による移管<br>所有者 鹿 児 島 市<br>順位6番の登記を移記 |
|      | 余白         | 余 白                 | 管轄転属により登記<br>平成14年7月15日                                      |

<sup>\*</sup> 下線のあるものは抹消事項であることを示す。

#### 謄本:道路(南側)

| F              |         |      |     | _    |      | -                 | _                  |                         |  |
|----------------|---------|------|-----|------|------|-------------------|--------------------|-------------------------|--|
| 表 題 部          | (土地の表示) |      | 調製  | 平成14 | 年7月1 | 5 日               | 不動産番号              | 3 4 0 0 0 0 5 2 8 2 8 4 |  |
| 地図番号 W8-4:     | 5 — 2   | 筆界特別 | 定 余 | 白    |      |                   |                    |                         |  |
| 所 在 鹿児島市星ヶ峯一丁目 |         |      |     |      |      | 余                 | 余 白                |                         |  |
| ① 地 番          | 3       | 地    | 積   | m²   |      | 原因及びその日付〔登記の日付〕   |                    |                         |  |
| 3094番31        | 公衆用道路   |      |     |      | 59:  | 3                 | 094番からタ<br>平成1年10月 | 分筆<br>月 3 0 日〕          |  |
| 余 白            | 余 白     |      |     | :    | 管理   | 轄転属により3<br>成14年7月 | 登記<br>1 5 日        |                         |  |
| 余 白            | 余 白     | 余 白  |     |      | :    |                   | 図作成<br>令和2年3月2     | 2 日〕                    |  |

| 権利   | 部 (甲区) (所有 | 権に関する事              | 項)   |
|------|------------|---------------------|--|
| 順位番号 | 登 記 の 目 的  | 受付年月日・受付番号          | 権利者その他の事項  |
| 1    | 所有権移転      | 平成5年3月26日<br>第3988号 | 原因 平成5年3月24日地方自治法第302<br>条による移管<br>所有者 鹿 児 島 市<br>順位2番の登記を移記 |
|      | 余白         | 余白                  | 管轄転属により登記<br>平成14年7月15日                                      |


<sup>\*</sup> 下線のあるものは抹消事項であることを示す。


謄本:道路(西側)

| 表 題 部    | (土地の表示)  | 調   | 製   平成 1 4 | 年7月15日 | 不動産番号                | 3 4 0 0 0 0 5 2 8 2 8 | 1 6 |
|----------|--|-----|------------|--------|----------------------|-----------------------|-----|
| 5 - 4    | 地図番号 W8-45-2 W8-4 筆界特定 <u>余 自</u><br>5-4 Z8-41-3 Z8-41-4 |     |            |        |                      |                       |     |
| 所 在 鹿児島市 | 星ヶ峯一丁目   |     |            |        | 余 白                  |                       |     |
| ① 地 番    | ②地 目   | ③ 地 | 積          | m²     | 原因及びその日付〔登記の日付〕      |                       |     |
| 3077番6   | 雑種地  |     | 6 3        | 8 3 :  | 3077番1から             |                       |     |
| 余 白      | 公衆用道路  | 余 白 |            | :      | ②平成1年12月<br>〔平成5年2月〕 | 月27日変更<br>10日〕        |     |
| 余白       | 余 白  | 余白  |            | :      | 管轄転属により登平成14年7月      | 登記<br>1 5 日           |     |
| 余 白      | 余 白  | 余 白 |            | :      | 地図作成<br>〔令和2年3月2     | 2日〕                   |     |

| 権利   | 部 (甲区) (所有 | 権に関する事              | 項)   |
|------|------------|---------------------|--|
| 順位番号 | 登記の目的      | 受付年月日・受付番号          | 権利者その他の事項  |
| 1    | 所有権移転      | 平成5年3月26日<br>第3988号 | 原因 平成5年3月24日地方自治法第302<br>条による移管<br>所有者 鹿 児 島 市<br>順位2番の登記を移記 |
|      | 余 白        | 余 白                 | 管轄転属により登記<br>平成14年7月15日                                      |

<sup>\*</sup> 下線のあるものは抹消事項であることを示す。

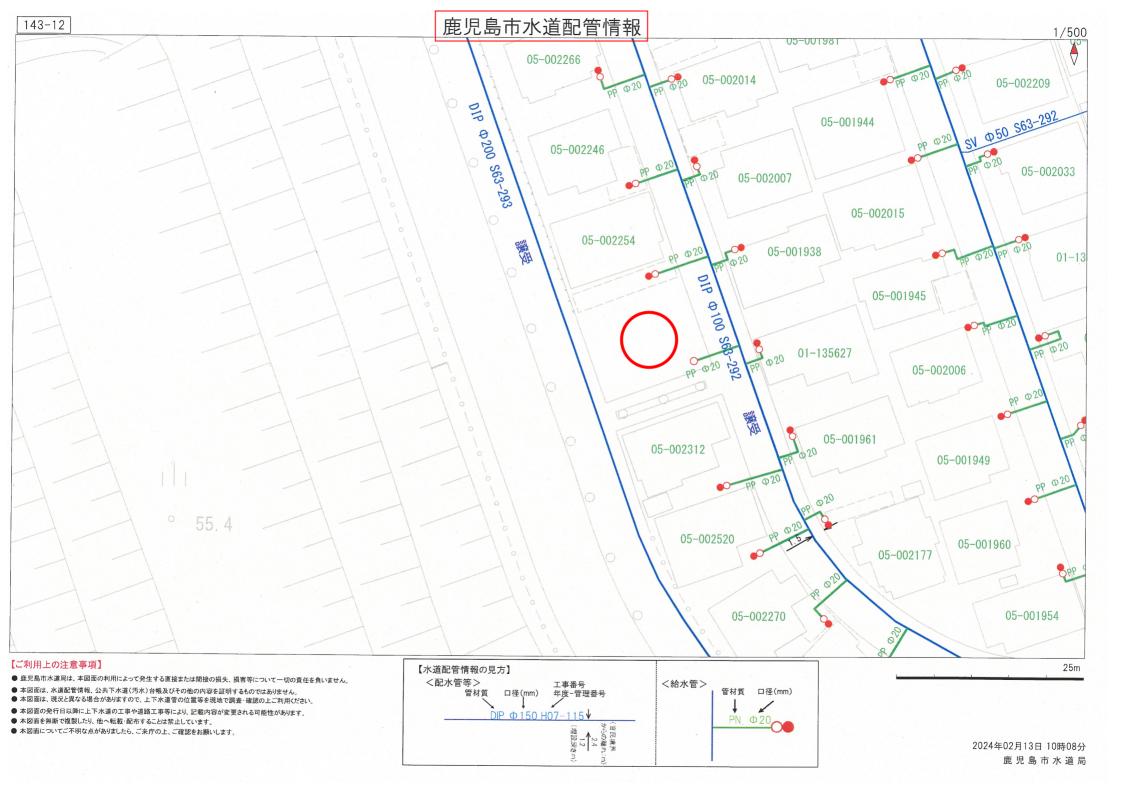

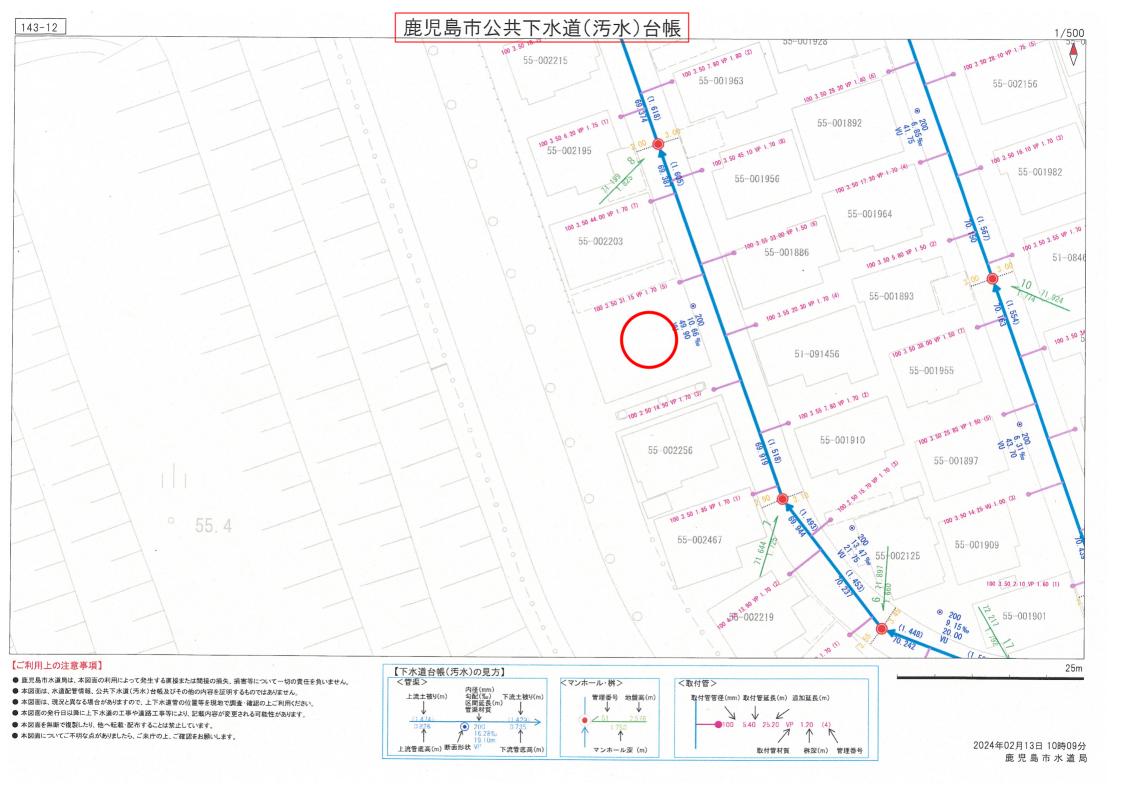

#### ガス管埋設管状況調査依頼書(FAX用)



※注意事項をよくお読みになり、本依頼書のご依頼者さま記入欄をご記入、住宅地図案内図を添付し、 調査場所の特定ができるよう印をつけて、下記受付fax番号にお送り下さい。

この依頼書は回答書も兼ねております。調査箇所が複数の場合は、お手数ですが、その件数分依頼書を作成 して下さい。1枚で複数のご依頼書をいただいいた場合、ご回答しかねます。

| ご存       | な頼者さき           | <u>非記入</u> 欄            |  |                      |                                       |   |
|----------|-----------------|-------------------------|--|----------------------|---------------------------------------|---|
|          | 会社名             |                         | 低个处 土体充安   | titen. I             | 申込日                                   | 2024年2月13日  |
| 依        |                 | 79.1                    | 限会社 丸殔商事   | 御中                   | ご担当者                                  | 居川 博孝 不   |
| 頼        | ご住所             | र्याः । । ।             | 島市南林寺町18番  | ·10.#                | 連絡先                                   | TEL 099-225-2957  |
|          | 業種              | 1 不動産                   | □ 建築・設備  | 設計・ハウス               | <b>メーカ</b> ー                          | 口 金融 口 その他( )   |
| 調        | 住所              | ■ 鹿児島7                  | 市 吉野町545-1(住   | E居表示なし               | ・地番)                                  |   |
| 查        |                 |                         |  |                      | ŕ                                     |   |
| 内        | 現状              | 口 更地                    | ■ 既存住宅有り   | □ 駐車場                | 島 □ 造成地                               | 口店舗 口工場 口倉庫   |
| 容        |                 | 口その他                    |  |                      |                                       |   |
| r<br>Lem | 口新築             | 建築者名                    | ເ ູາ —   | → 計画の                |                                       | 7 欄記入要  |
| 調査       | □建替<br>□造成      | 業者名(<br># 者名(           | )  | 一 【家庭                | · · · · · · · · · · · · · · · · · · · | \ <del>_</del>  |
| 且        |                 | 業者名【<br>鑑定·売買           | , –  | 1                    |                                       | )戸<br>皆( )戸(口質) ()集合( )階( )戸                              |
| 门的       | 口鑑定             | WELVE DUPE              | •  | 【業務                  |                                       | 皆( )戸 口賃貸集合( )階( )戸                                       |
|          | 口売買             | 業者名【                    | Ϊ  | 1                    |                                       | □テナントビル □店舗付き住宅   |
|          | 口その作            | 也                       |  |                      | 器 □その他(                               |   |
|          | (               |                         | )  | 【造成                  | 1                                     |   |
| Ì        | * 9             | 的を必ずご記入り                | らさい  | (<br>7 75 etc        | )                                     |   |
|          |                 |                         |  |                      | 工期】<br><b>着</b> 工(                    | )月~竣工( )月/ 口未定  |
| 注1       | 數事項             | <del></del>             |  |                      | <u> </u>                              | )月~竣工( )月/ 口未定  |
| <b>確</b> | 実に破棄し<br>か「ガス管図 | て下さい。 同意して<br>面調査」については | 法の対象となります。使用<br>「頂ける場合はご依頼者さき<br>は、不動連取引などの参考<br>込管(供給管)の有無およる | ま記入橋に記入ご<br>資料として下記の | 著名ください。 図面                            |   |
| .73      | :00以降に13        | いた依頼は翌営                 |  |                      | 3受付しております。                            | 、尚、回答には2~3日かかる場合がございます。                                   |
|          |                 | pをの子気ですが9<br>p報の利用目的に   |  |                      |                                       |   |
|          |                 |                         |  |                      |                                       | ルギー供給設備工事、エネルギー供給設備、消費機器                                  |
|          |                 |                         |  |                      |                                       | の提供、エネルギー消費機器、警報器等の機器<br>保守、電気通信サービスに関係するネットワーク等の         |
|          | 害、不具合、          | 事故発生時の調                 | 者、対応、また前述各種事   | 禁に関するサービ             | ビス、製品のお知ら                             | せ、PR、調査、データ集積、研究開発、その他付随する                                |
|          |                 |                         |  |                      |                                       | ビス情報等の周知に利用させていただくため、情報を<br>たいたしません。その際は、下の□に ✔ 点をご記入下さい。 |
|          |                 |                         | ,,,,,,,,,,,,,,,,,,,,,,,,,,,,,,,,,,,,,,                         | 20 · C/31000 · (2/2  | - (기생사 기술 다 14년)기                     | 口開示について承諾しない  |
|          | 杏欄(弊            |                         | ]  |                      |                                       | 回答日つの3十年 フ 月 /3日  |
|          |                 |                         | 「図をご参照ください<br>酢が敷設されており3                                       |                      |                                       |   |
| "        | Abril 14.       | くの日本メー                  | EN WAXEX CALL COLDS  | トブゥ                  |                                       | 引込管はみりません。  |
|          | 前面道             | 路に口径(                   | ŚŌ mmの本支管  | 『が敷設され               | ております。                                | <del>mmの引込管がございます</del> 。                                 |
|          | 都市ガ             | ス敷設はごさ                  | いません。  | C                    | ] 供給区域:                               | 外   |


<fax送付先> 日本ガス㈱導管グループ TEL 099-250-5119

FAX番号 099-256-0664

受付時間9時~17時(土・日・祝日・年末年始はお休み)

※番号のおかけ間違いのないよう、ご確認の上おかけください。



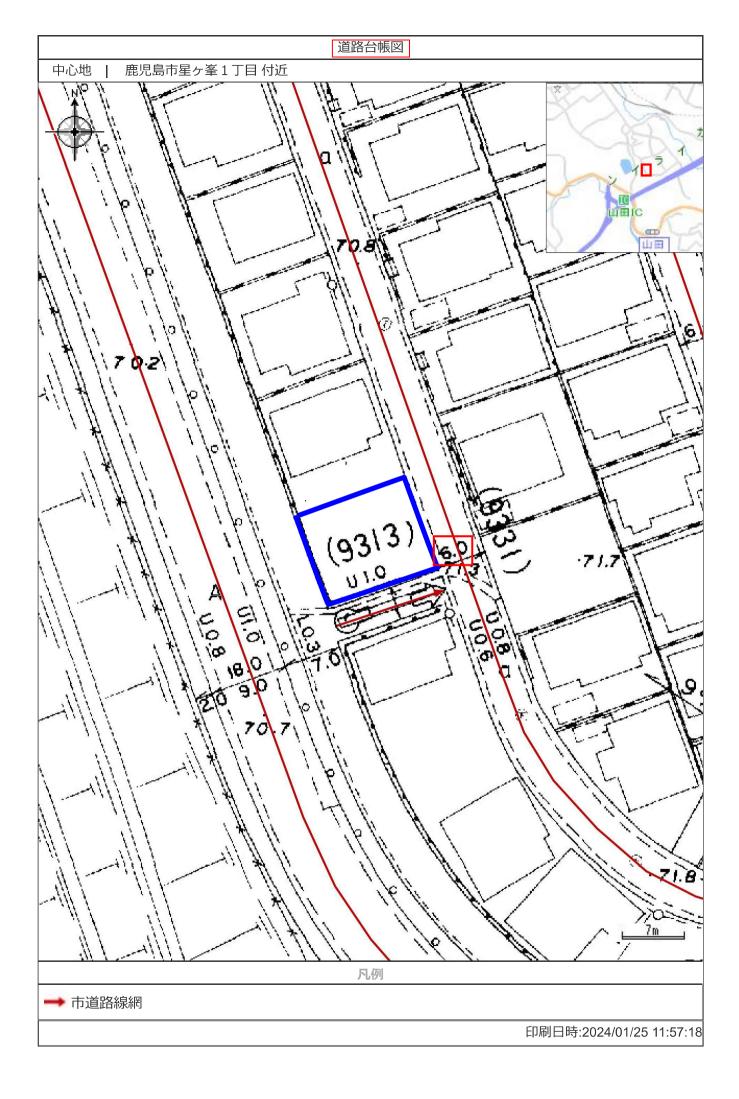

## 令和 6年度

## 公 課 証 明 書

所有者住所(所在地) 所有者氏名(名 称)

令和 6年 1月 1日 現在 1 枚目 / 1 枚中

|------------------------------|------------------------------|---|--------------------------------|--|--------------------------|--|
| 物件                           | 所 在 地<br>地 番<br>家屋番号         | 登記地目・構造<br>課税地目・種類<br>屋 根                       | 登記地積・建築年<br>課税地積・床面積(㎡)<br>階 層 | 評価額(円)<br>固定資産税課税標準額(円)<br>都市計画税課税標準額(円)   |                          | 備考   |
| 土地                           | 星ヶ峯1丁目<br>3094番10            | 宅地宅地  | 全体 185. 17<br>全体 185. 17       |  | 全体 85, 430<br>全体 18, 306 | 10 miles<br>10 miles<br>10 miles<br>10 miles<br>10 miles<br>10 miles<br>10 miles<br>20 mil |
| のでしまし 対<br>しまし おきし<br>カマロ 未し | 以下余白                         |   |                                |  | 103,736円                 |  |

上記のとおり相違ないことを証明します。

令和 6年 4月 2日

鹿児島市長

下鶴 隆央



